

公共汚水ます設置申請書

記入例

岩倉市長 久保田 桂朗 殿

令和 年 月 日

申請書提出日を記入
令和〇〇年〇〇月〇〇日


岩倉市公共汚水ます等設置要綱に基づき、公共汚水ます等の設置について次のとおり申請します。

① 土地所在地	下水道工事の対象となる土地の住所を記入 岩倉市 〇〇町〇〇番	対象となる土地の面積を記入 土地の面積 〇〇.〇〇㎡	
② 土地所有者	住所 土地の所有者の住所を記入 〇〇県〇〇市〇〇町〇〇番地 氏名 土地の所有者の氏名を記入 〇〇 〇〇〇	土地所有者の電話番号を記入 TEL 〇〇-〇〇〇〇	
③ 権利者 (建物所有者)	住所 建物の所有者の住所を記入 〇〇県〇〇市〇〇町〇〇番地 氏名 建物の所有者の氏名を記入 〇〇 〇〇〇	建物所有者の電話番号を記入 TEL 〇〇-〇〇〇〇	
※ ④ 現況トイレ形態 (該当番号に○をつけて下さい。)	1. 単独浄化槽 2. 合併浄化槽 3. 集中浄化槽	4. 汲み取り 5. その他 ()	
⑤ 現在使用水源 (該当番号に○をつけて下さい。)	1. 上水道 2. 井戸水 3. 上水道と井戸水の併用 4. その他 ()	対象建物の使用水源を記入	
⑥ 土地利用 (該当番号に○をつけて下さい。)	1. 住宅 2. 共同住宅 (戸) 3. 事務所 4. 駐車場 5. 店舗 (業種:)	6. 店舗付き住宅 7. 工場 8. 倉庫 9. その他 ()	
(⑥の欄で 5~9 に○をつけた方は、さらに右欄で該当する番号に○をつけて下さい。)	1. 製版業 2. 化学工業 3. 金属製品製造業 4. 鋼鉄業 5. 繊維工業 6. 食品製造業 7. 飲食業	8. 洗濯業 9. 土石製品製造業 10. 窯(よう)業 11. メッキ業 12. 自動車整備業 13. 学校 14. 写真現像業	15. 機械器具製造業 16. 病院 17. ガソリンスタンド 18. パルプ紙製造業 19. なめし皮、毛皮製造業 20. その他 ()

店舗・工場等の場合に記入

見取図

(記 入 例)

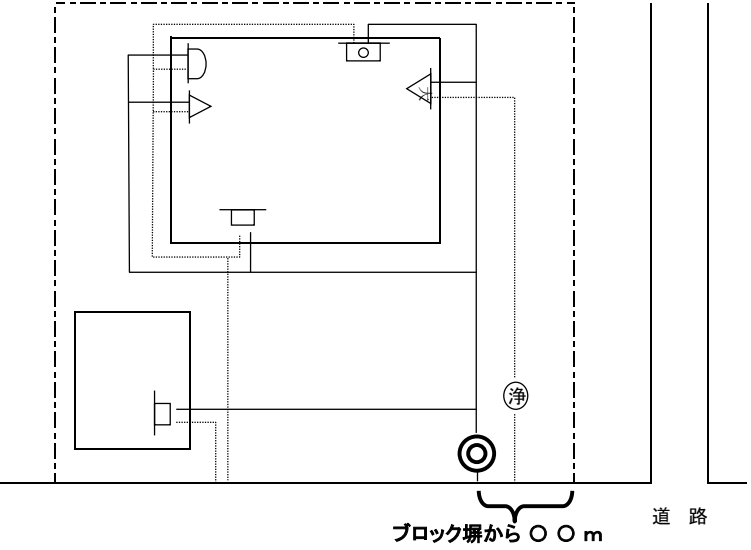

※当用紙に記入するか建築工事竣工図があれば、それを添付して取付管設置場所を
図示してもよい。

※④現況トイレ形態

- 1. 単独浄化槽：し尿のみ浄化槽で処理している場合
- 2. 合併浄化槽：し尿及び洗面所台所等の雑排水を浄化槽で処理している場合
- 3. 集中浄化槽：複数の建物の排水を浄化槽で処理している場合
- 4. 汲み取り：浄化槽の処理をせず、し尿の汲み取りを行っている場合

凡		例	
	家 屋	-----	宅 地 境 界
	洗 濯 機		現 況 排 水 系 統
	洗 面 所	——	計 画 排 水 系 統
	便 器		取付管設置場所 (汚水ます設置場所) 宅地境界等からの 距離を図示して下さい。
	浴 槽		
	流 し 類		
	浄 化 槽		

※重要書類のためボールペン書きでお願いします